



**AIB-VINÇOTTE BELGIUM vereniging zonder winstoogmerk**

Head office: Business Class Kantorenpark • Jan Olieslagerslaan 35 • 1800 Vilvoorde  
tel +32 (0)2 674 57 11 • fax +32 (0)2 674 59 59 • info@aib-vincotte.be • www.aib-vincotte.com  
Registered office: Diamant Building • Boulevard A. Reyerslaan 80 • 1030 Brussels  
Ondernemingsnummer: BE 0402.726.875  
Safety, quality and environmental services

AV Antwerpen - Limburg : Tel.: 03 221 86 11     AV Oost & West Vlaanderen : Tel.: 09 244 77 11    Code PC Resi.   
 AV Brabant : Tel.: 02 674 57 11     AV Wallonie : Tel.: 081 432 611   

Personen verantwoordelijk voor de uitvoering van het werk: Naam, Voornaam: <i>Vouklougenendriek</i>	VERSLAG nr: .....
BTW nr: .....	Lid nr: .....
of identiteitskaartnr: <i>P B E</i>	Installatie: Naam: <i>Bellehuis - Spantenbroek</i>
Stroomleverancier: <i>P B E</i>	Adres: <i>Bijkerkestraat 75C</i>
Meter nr: ..... stand: .....	<i>Gorzer</i>
Wijze van meting: <input type="checkbox"/> dag - <input checked="" type="checkbox"/> tweevoudig - <input type="checkbox"/> nachttarief -	Datum onderzoek: <i>10/4/2007</i>
	Eigenaar of aangestelde: Tel.: .....
	Naam, Voornaam: <i>Wollem</i>
	Adres: .....
	Aanvrager: .....

Type van bezoek:  270  271  276 AREI Aard installatie:  Nieuwe  Uitbreiding  Wijziging  Bestaande  Tijdelijke

Onderzoek volgens de voorschriften van:  AREI: art.  86  87  88  95  ARAB

Installatie ontworpen voor een spanning van *220* V, AC, Bescherming aansluiting: *40* A Type: *aut-*

Omschrijving aansluiting: *mono* Kabeltype: *EXVB* Doorsnede: *4* x *10* mm<sup>2</sup>

Voeding hoofdbord: *4* x *10* mm<sup>2</sup> Aantal borden: *1* Aantal eindstroombanen: *1*

Type aardelektrode: *les* Spreidingsweerstand: *NP 2 = 14 Ω* Ohms Algemeen isolatieniveau: *15* M Ohms

**PROCES-VERBAAL VAN ONDERZOEK VAN EEN ELEKTRISCHE LAAGSPANNINGSINSTALLATIE**

BESCHRIJVING VAN DE INSTALLATIE: de opstellingsschema('s) en het (de) eendraadsschema('s) maken integraal deel uit van dit verslag.

	<i>zie schema's</i>	

INBREUKEN (voor de betekenis van de nummers zie keerzijde)  
*geen inbreuk*

De hoofddifferentieel ~~was~~ - werd - (niet) - gelood.  
De elektrische installatie moet opnieuw gekeurd worden vóór *10/4/2007* evenals voor de ingebruikname van aanzienlijke wijzigingen en/of uitbreidingen zoals het bijvoegen van een stroomkring.

Besluit:  
DE NIEUWE ELEKTRISCHE INSTALLATIE - IS - ~~IS NIET~~ - CONFORM AAN DE HIER VOOR VERMELDE VOORSCHRIFTEN  
DE INSTALLATIE WAS - ~~MAG NIET~~ - ONDER SPANNING


**VERSLAG VAN ONDERZOEK VAN DE BESTAANDE INSTALLATIE (ART. 276 VAN HET AREI)**

INBREUKEN op het bestaand gedeelte (voor de betekenis van de nummers zie keerzijde)

De installatie moet vóór ..... opnieuw gekeurd worden.  
Overeenkomstig artikel 274 van het AREI, moeten zonder vertraging de werken worden uitgevoerd die nodig zijn om de vastgestelde inbreuken te doen verdwijnen, en moeten alle gepaste maatregelen worden getroffen opdat bij het in dienst blijven van de installatie de inbreuken geen gevaar zouden vormen voor de personen of goederen.


Bijlagen: .....  
VISUM VAN DE STROOMVERDELER: .....  
Voor de directeur-generaal  
Naam, Agentnr., Handtekening  
*Fuereel - R 9 20*



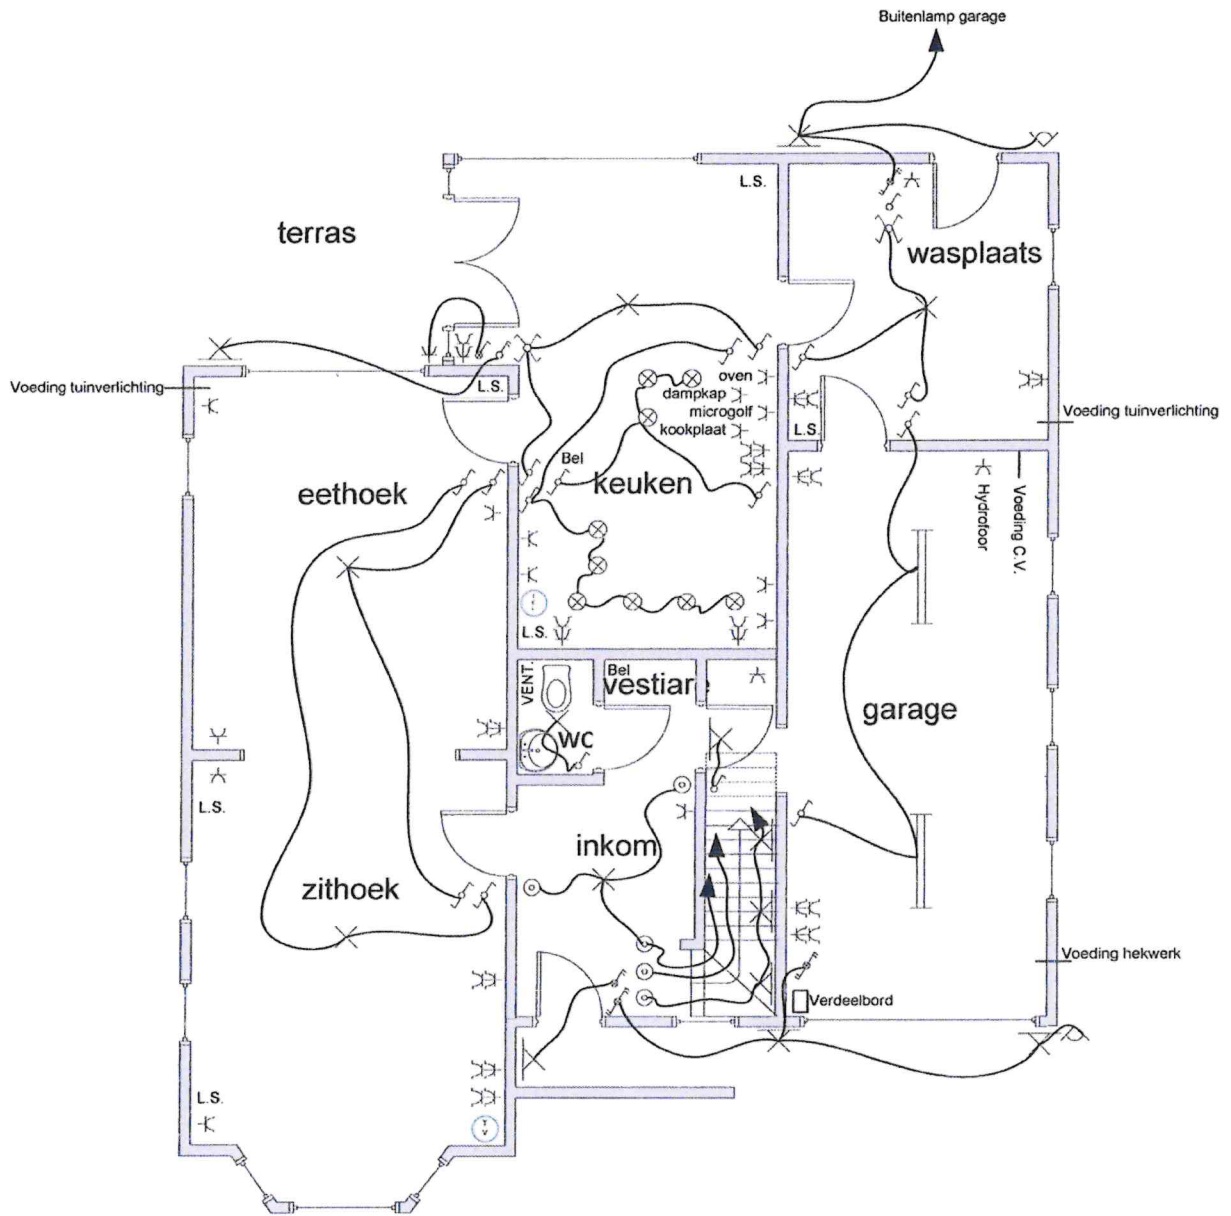


<b>ELEKTRO</b> <b>VANLANGENDONCK</b> <ul style="list-style-type: none"> <li>• ELEKTROTECH</li> <li>• VERLICHTING</li> <li>• BEVEILIGING</li> <li>• POORTOPENERS</li> <li>• AIRCONDITIONING</li> </ul>	Bottelier-Swartenbroek			
	Broekstraat Grazen			
011/ 68 25 39	SIZE	FSCM NO	DWG NO	REV
011/ 68 25 39	SCALE	1:1	Situatieschema Gelijkvloers	SHEET 2 OF 7



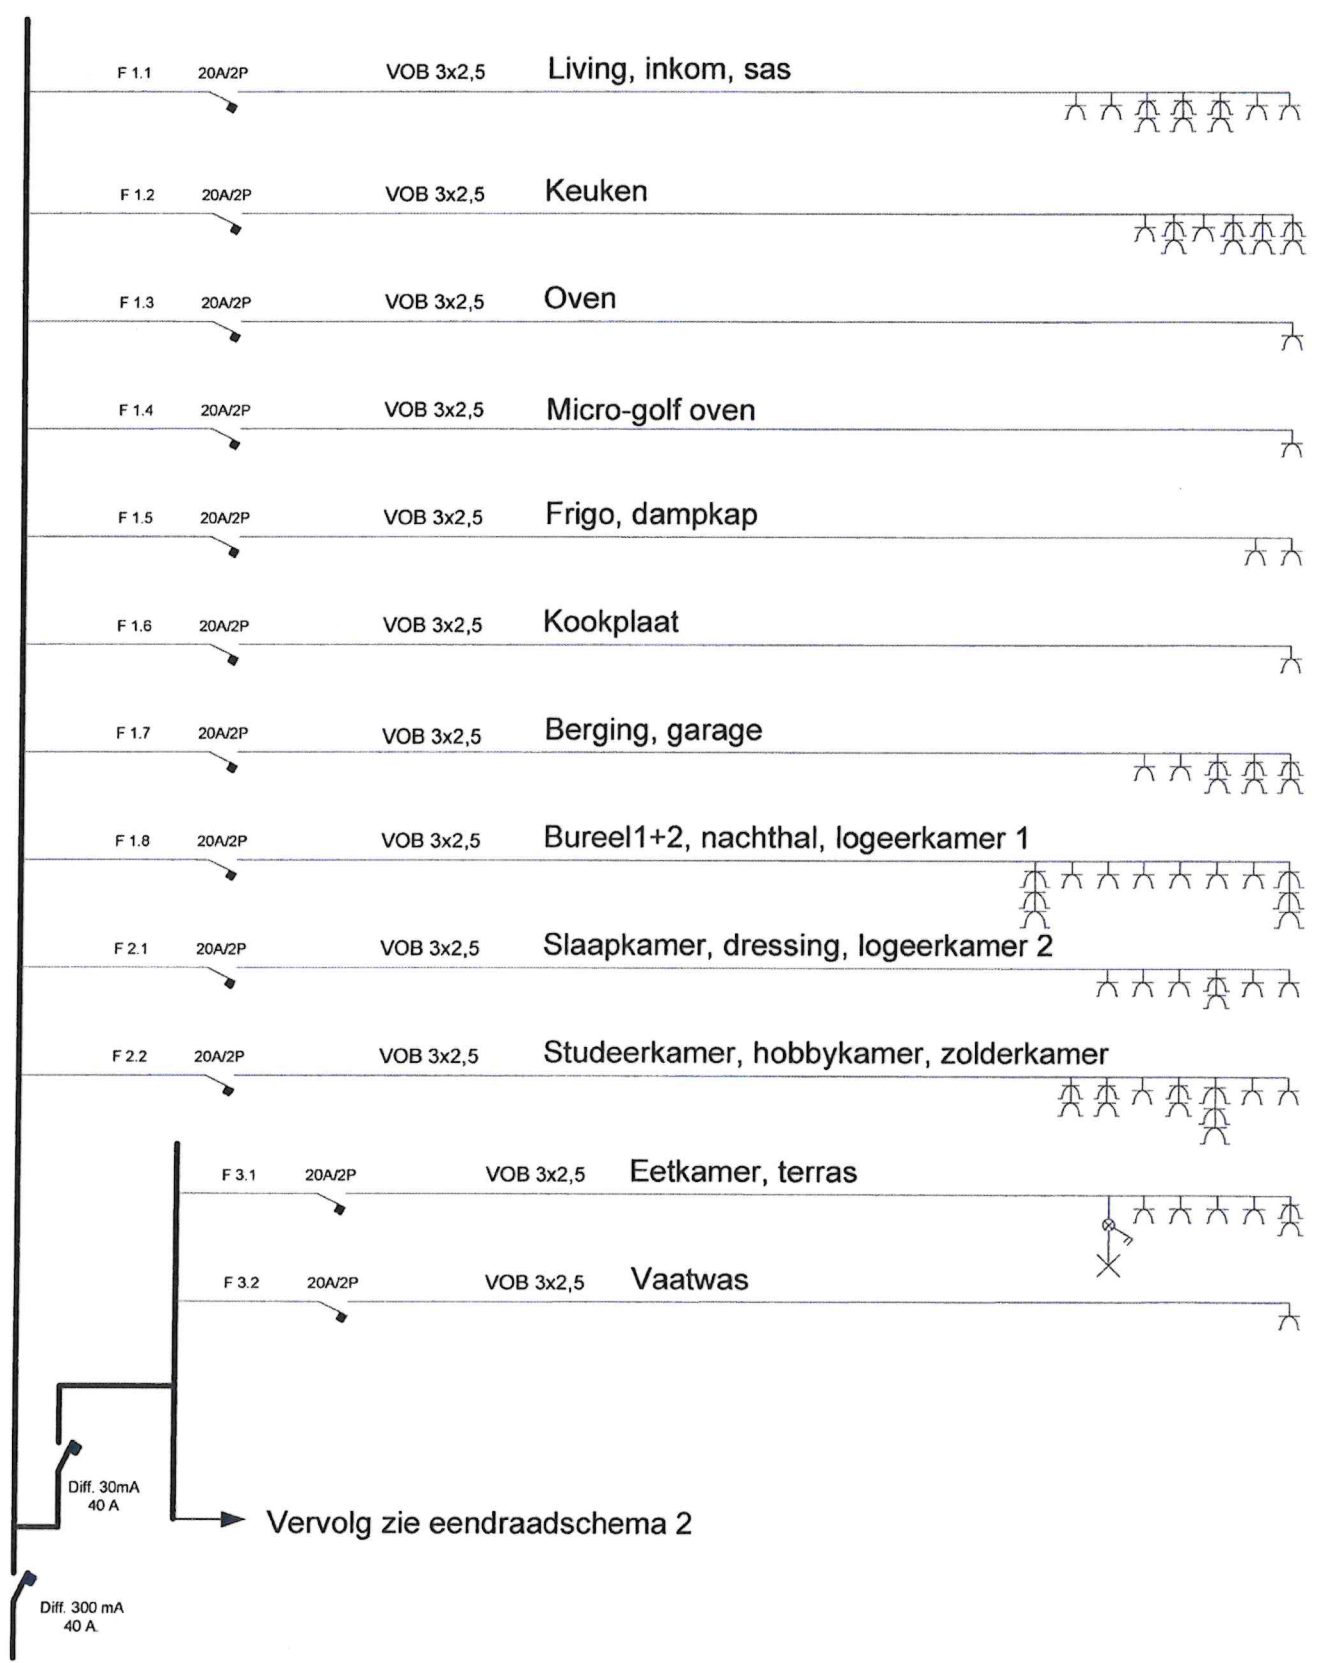


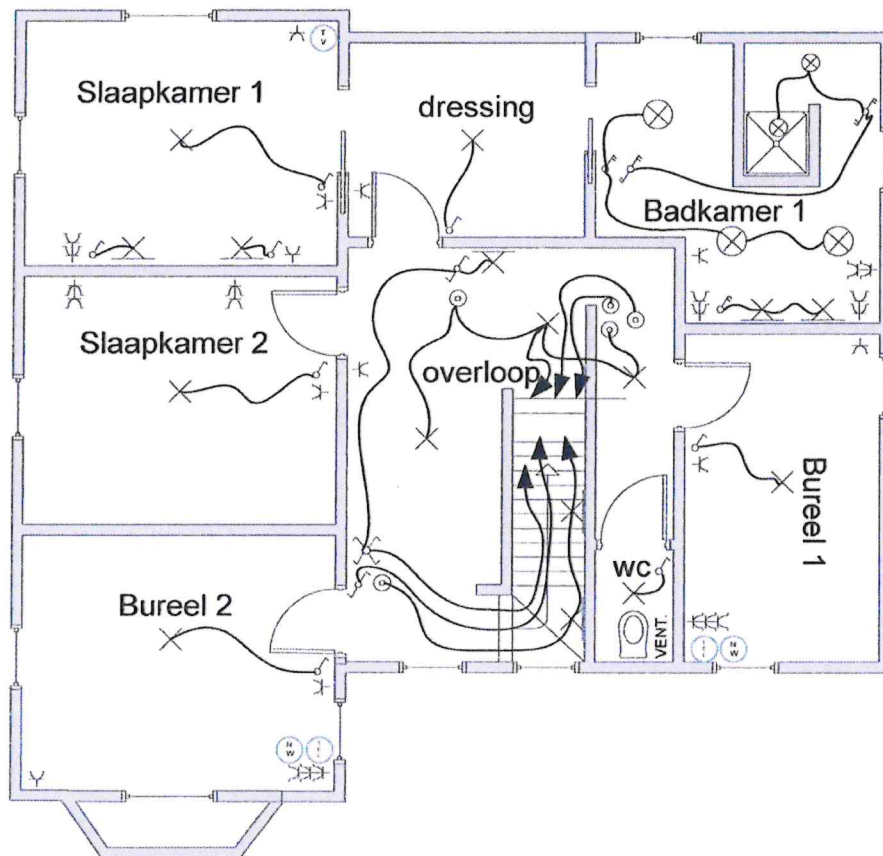
<b>ELEKTRO</b> <b>VANLANGENDONCK</b> <small>           • ELEKTROTECHNIEK            • VERLICHTING            • BEVEILIGING            • POORTOPENERS            • AARDONTBIDDING         </small>	Bottelier-Swartenbroek			
	Broekstraat 15C Grazen			
011/ 68 25 39	SIZE	FSCM NO	DWG NO	REV
011/ 68 25 39	SCALE	1:1	EENDRAADSHEMA 1	SHEET 7 OF 9



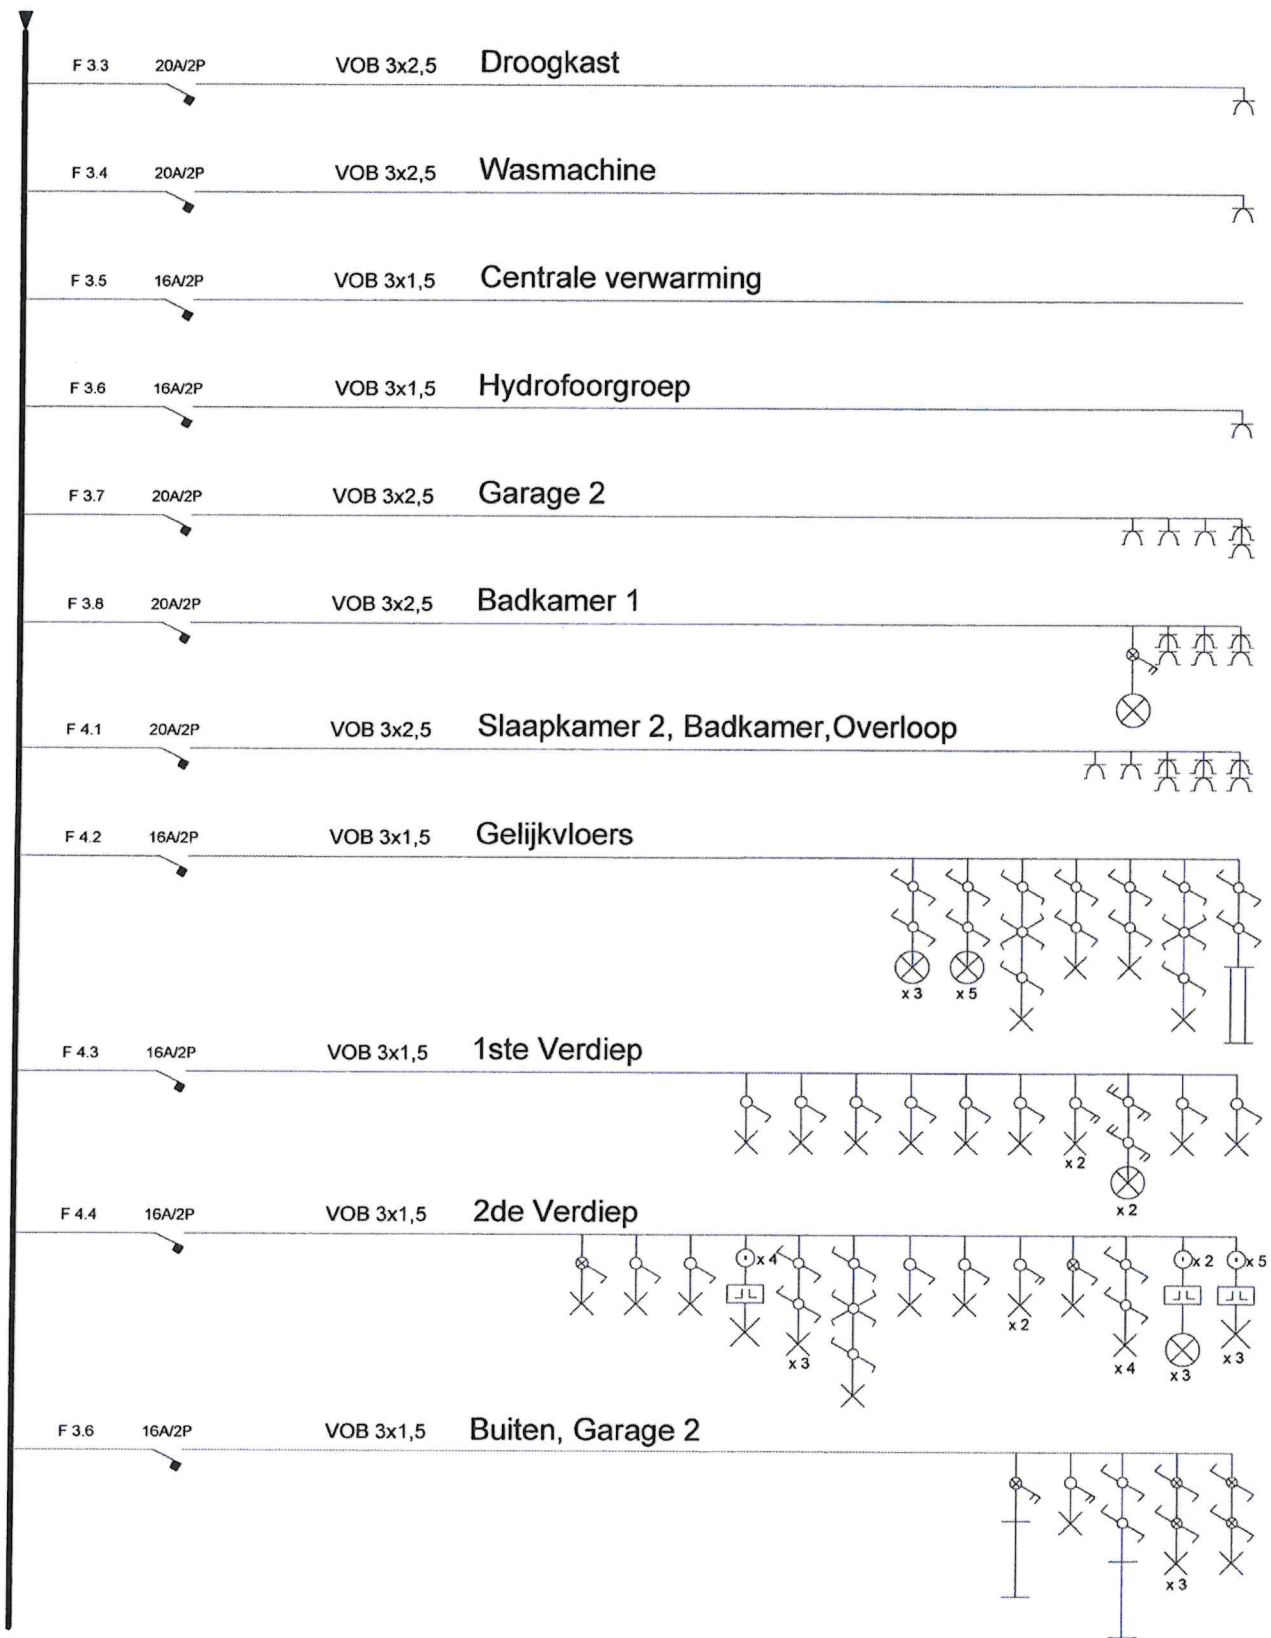


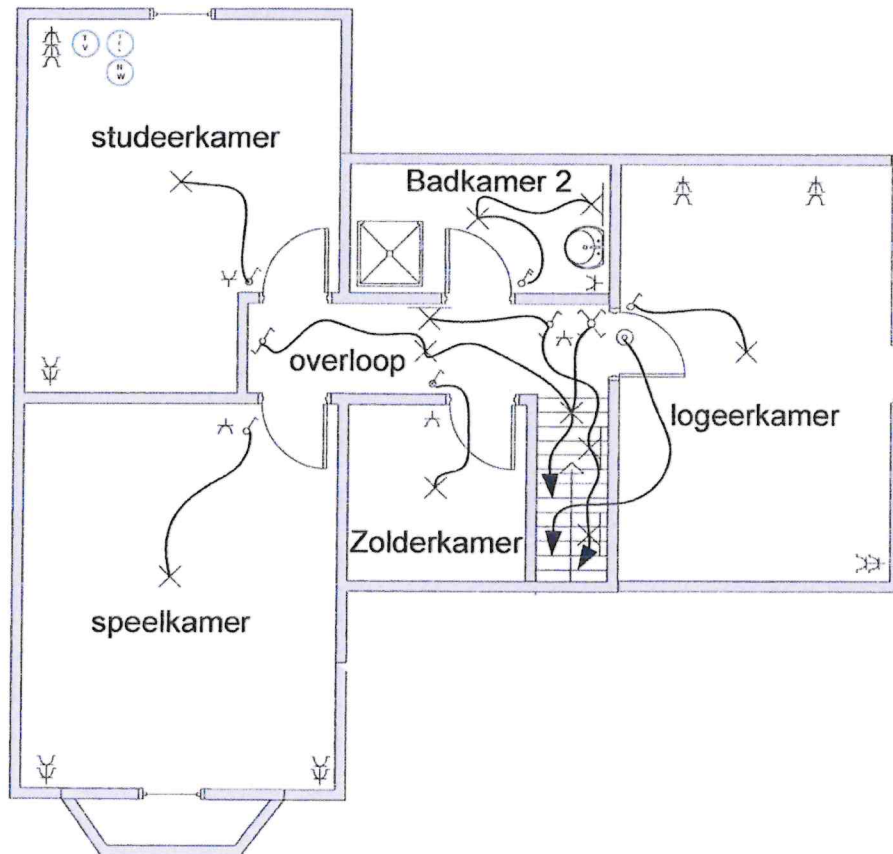
	Bottelier-Swartenbroek			
	Broekstraat Grazen			
011/ 68 25 39	SIZE	FSCM NO	DWG NO	REV
011/ 68 25 39	SCALE	1:1	EENDRAADSCHEMA 2	8 OF 9






 <ul style="list-style-type: none"> <li>• ELEKTICITEIT</li> <li>• VERLICHTING</li> <li>• BEVEILIGING</li> <li>• POORTOPENERS</li> <li>• AIRCONDITIEERING</li> </ul>	Bottelier-Swartenbroek			
	Broekstraat Grazen			
011/ 68 25 39	SIZE	FSCM NO	DWG NO	REV
011/ 68 25 39	SCALE	1:1	Situatieschema Verdieping	SHEET 3 OF 7





<b>ELEKTRO</b> <b>VANLANGENDONCK</b> <ul style="list-style-type: none"> <li>• ELEKTICITEIT</li> <li>• VERLICHTING</li> <li>• BEVEILIGING</li> <li>• POORTOPENERS</li> <li>• AIRCONDITIEERING</li> </ul>	Bottelier-Swartenbroek			
	Broekstraat Grazen			
011/ 68 25 39	SIZE	FSCM NO	DWG NO	REV
011/ 68 25 39	SCALE	1:1	Situatieschema Zolder	SHEET 4 OF 7



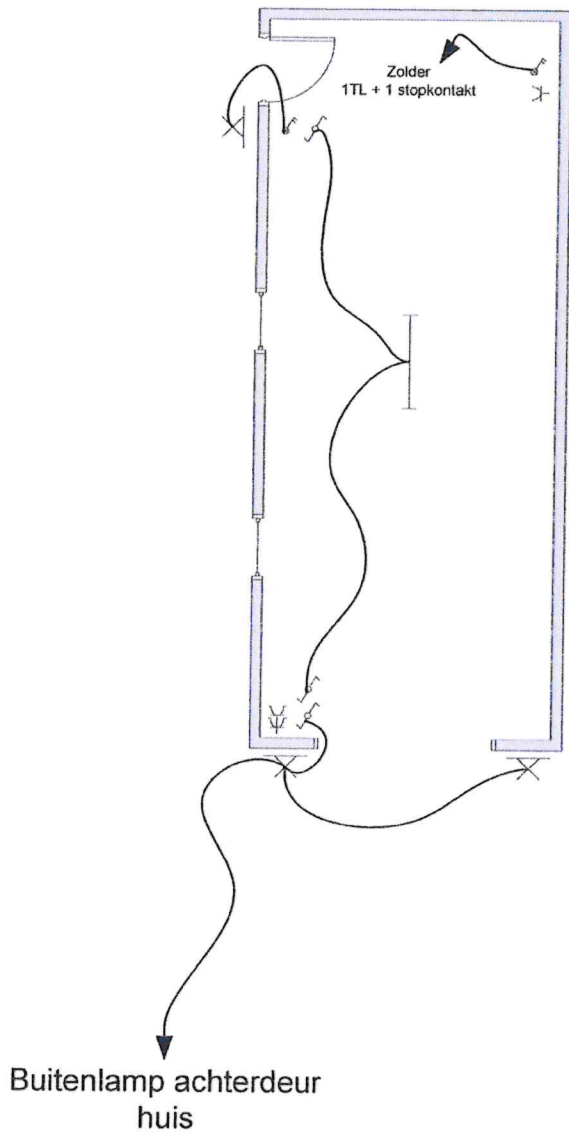

<b>ELEKTRO</b> <b>VANLANGENDONCK</b> • ELEKTROTECHNIEK • VERLICHTING • BEVEILIGING • POORTOPENERS • AIRCONDITIEERING	Bottelier-Swartenbroek			
	Broekstraat Grazen			
011/ 68 25 39	SIZE	FSCM NO	DWG NO	REV
011/ 68 25 39	SCALE	1:1	SHEET	5 OF 7
			Situatieschema Garage	

