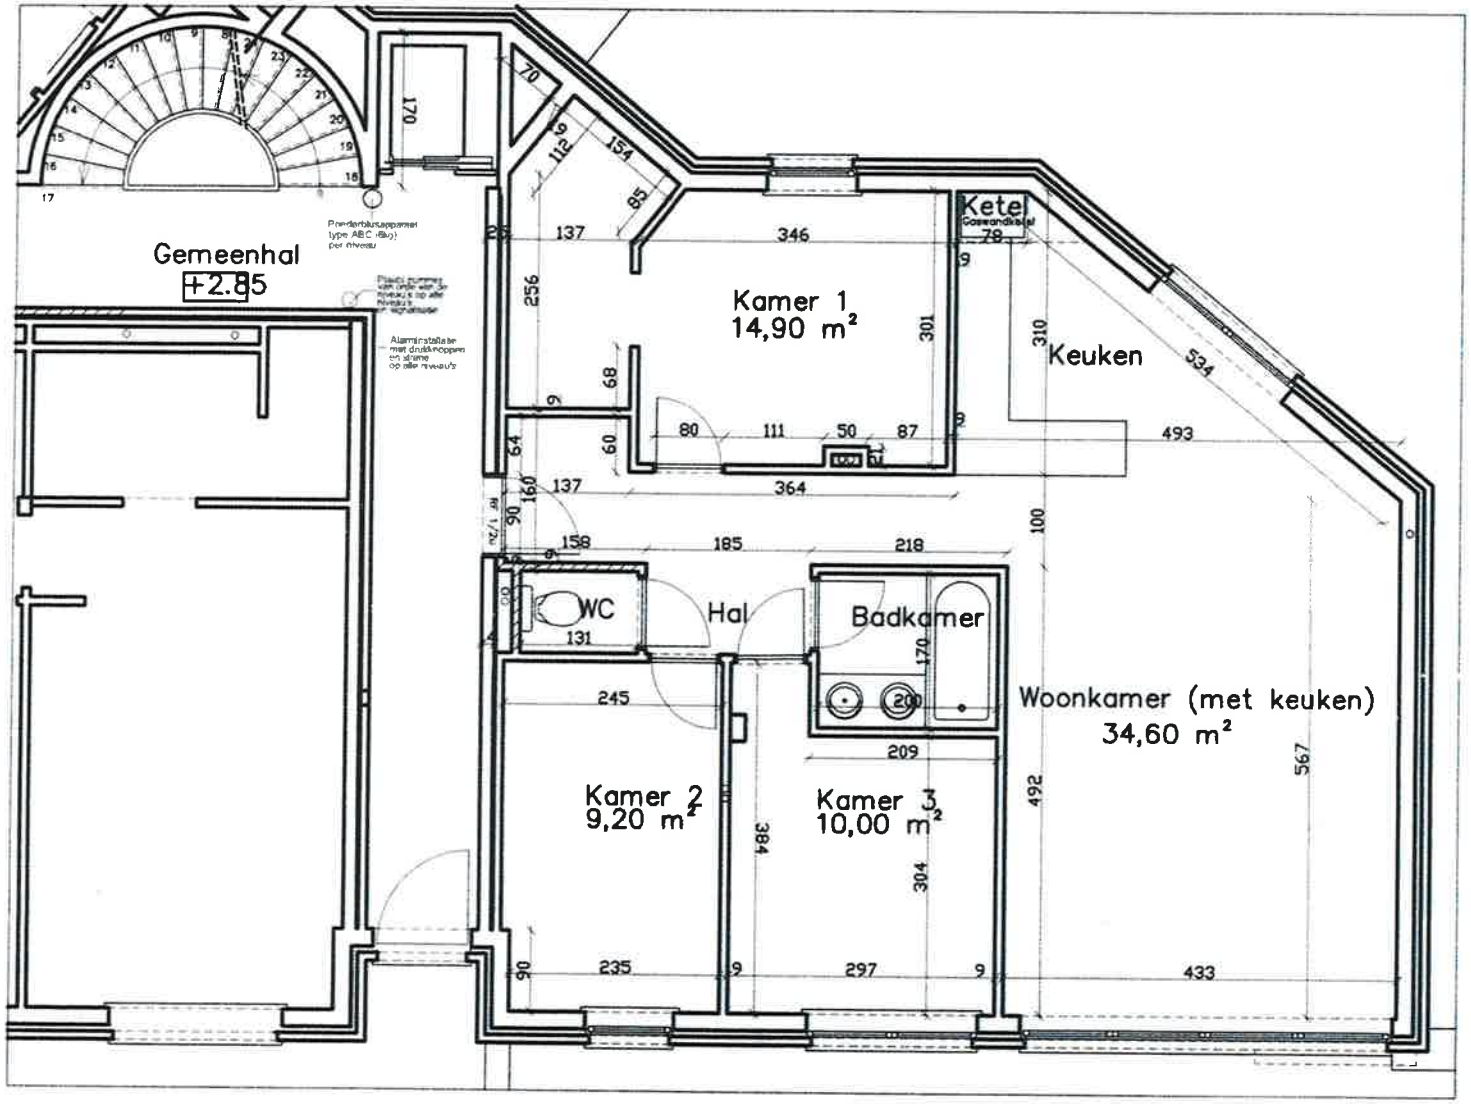

AS-BUILT PLANNEN : Appartement 13